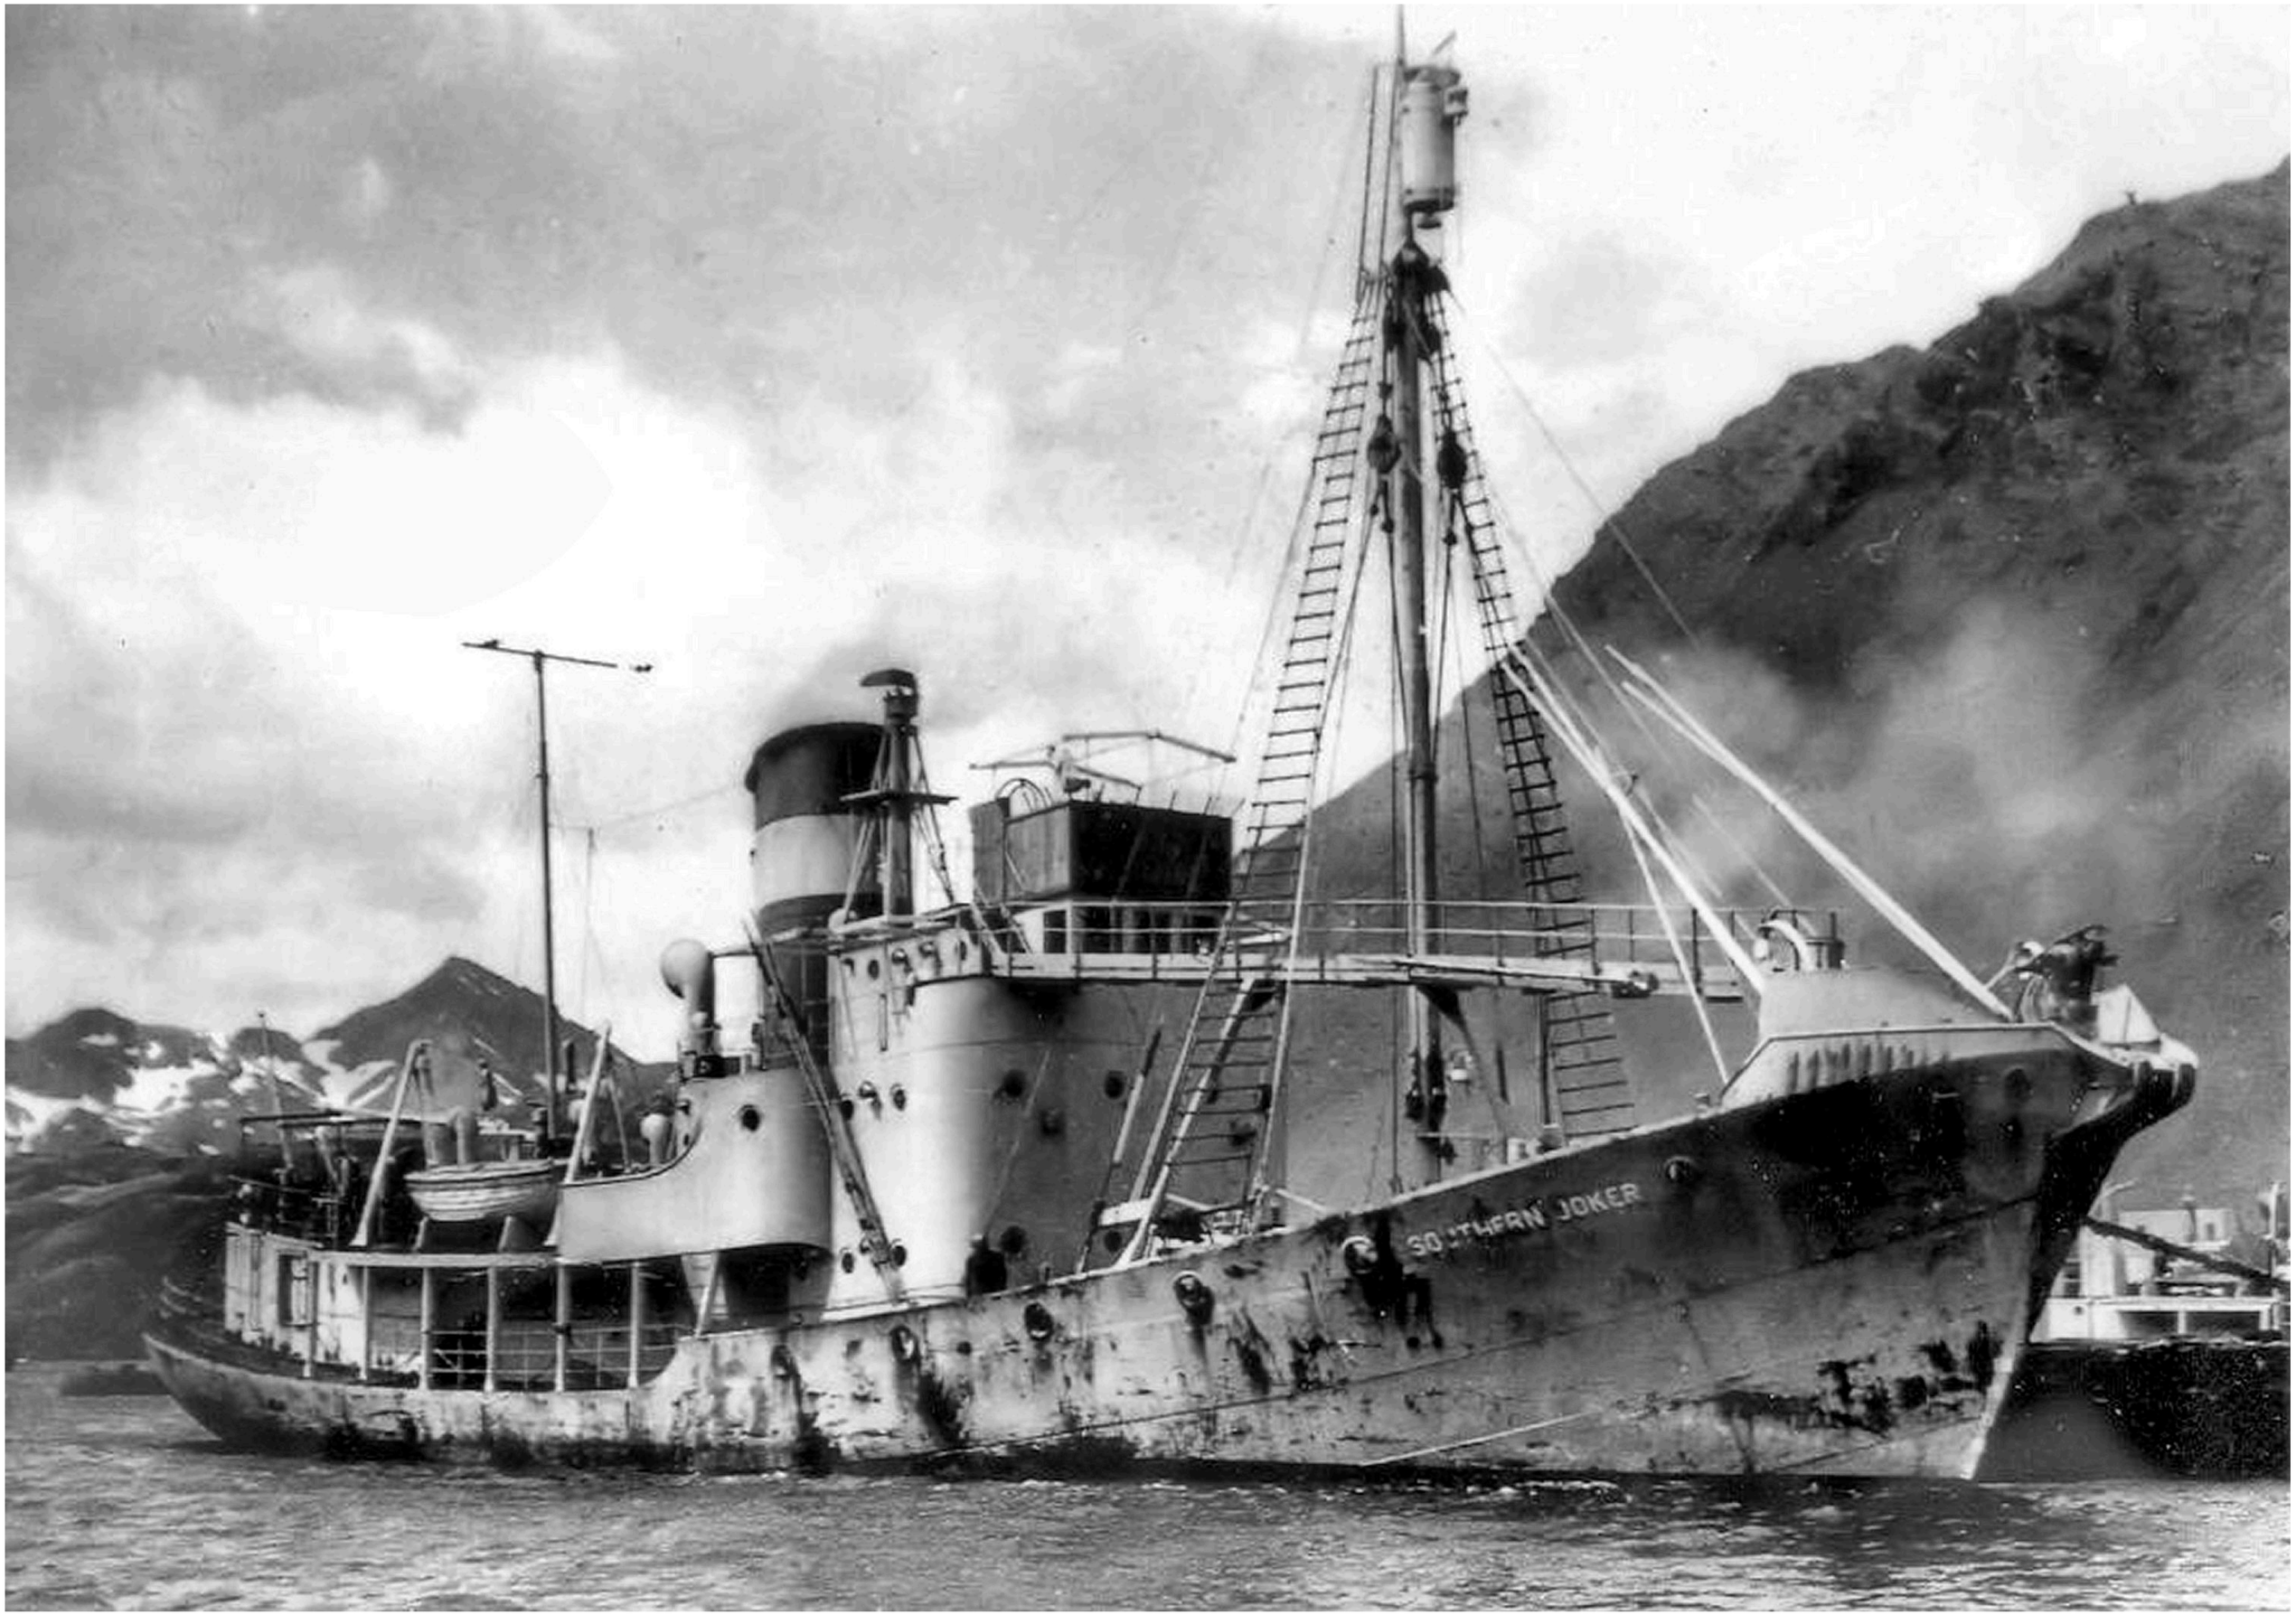
SOUTHERN JOKER

"SOUTHERN JOKER" EX KRASS

RECORDS DEPT.
LONDON

2

PROFILE & DECKS

APPROVED 9-9-52

OSLO REPORT No. 7162

© 2021
Lloyd's Register
Foundation

011171-011185-0117

9 SEP 1952

SKORSTEN
RADIO & BESTIK
TØRKEROM
VASKEROM
RØKOPTAK
GANG
SKYTT. BAD & W.C.
SKYTTERLUGAR
BYSSE
OFF. MESSE
MASKIN-OG KJELECASING
TEGN. NR. 4.126.1B.
MASKIN & KJELEROM
MASKIN-OG KJELEFUNDAMENT SE: 4.126.5.
BRENNOLJETANKER
SE TEGN. 4.126.4.
LASTEROM
INNREDNINGER
FUNDAMENT SE: TEGN. 4.126.10.
FORSTEVN SE TEGN. 4.126.9B.
AKTERSKIP SE TEGN. 4.126.6.
DOBB PL. RØR. TEGN. 4.126.9.
STÅLSTØPT PROP. BOSS TEGN. F. 1940
FØDEVANNSTANK
V.T. TUNNELTANK
V.T. SLINGERPL.
V.T. TANKTOPP
KANTRINGSKNE
DRAGER: 800 m/m FRA ½ FOR DETALJ SE MIDTSPANT: 4.126.2.
DRAGER: 1253 m/m FRA ½ DETALJ SE TEGN. 4.126.2.
KJØL PLATE: 12 m/m MIN. BREDDE: 700 m/m.
KJØL BUTTSVEISES I HELE LENGDEN AV 2 x 8' FL. ST. FOR BRENNOLJETANKER SE TEGN. 4.126.4.
ALLE SKJØTER BUTTSVEISES
PÅSVEISEDE FL. J. 150 x 12 m/m.
SKJERGANG NR. 1
SKJERGANG NR. 2
SKJERGANG NR. 3
KUN FOR SKJERGANG NR. 2.
SKJERGANG NR. 2
SKJERGANG NR. 2 UTFØRES LIKEDAN FOR DETALJ SE MIDTSPANT
FOR SVEIS SE MIDTSPANT
OBS! ALLE NATER OG STØTER I DEKK BUTTSVEISES.
ALLE DEKKSPLATER OG TUNNEL NATOG STØTER BUTTSVEISES
TUNNEL UTFOLDET.
TANKTOPP INNREDNINGSDEKK AKTER 1½" PL. PLANK 1½" SP. SLAG.
INNREDNINGSDEKK FORUT.
KANONFUNDAM. SVEISES HELT MOTER SPESIAL TEGN. 4.126.10.
KALDNES MEK. VERKSTED A/S TØNSBERG NORGE

KLASSE: ~~„T. I. A. I. HVALFANGER 15"~~ 100 A I „rohalen" „DET NORSKE VERITAS"

MATERIALE: STÅL, FORSKRIFTSMESSIG PRØVET.

TVERSKIPS NR. 17,42

LANGSKIPS NR. 731,64

RETTET EFTER APP. TEGN. FRA N.V. 11/11-1947.

8/9/52

SKIP: 1/F „Krass"	MÅLESTOKK	TEGN.
— LENGDESNITT —	1/50.	TRÆC. 25/7-52 / KER.
KALDNES MEK. VERKSTED A/S TØNSBERG	ERSTATNING FOR:	
SKIPSAVDELING.	4.126.1.	
	ERSTAT. AV:	

Lloyd's Register Foundation © 2021

SOUTHERN JOKER Ex 'KRASS'

MIDSHIP SECTION

APPROVED 8-9-52

OSLO REPORT No.

RECORDS DEPT
LONDON

1

© 2021
Lloyd's Register
Foundation

011171-011185-0116

9 SEP 1952

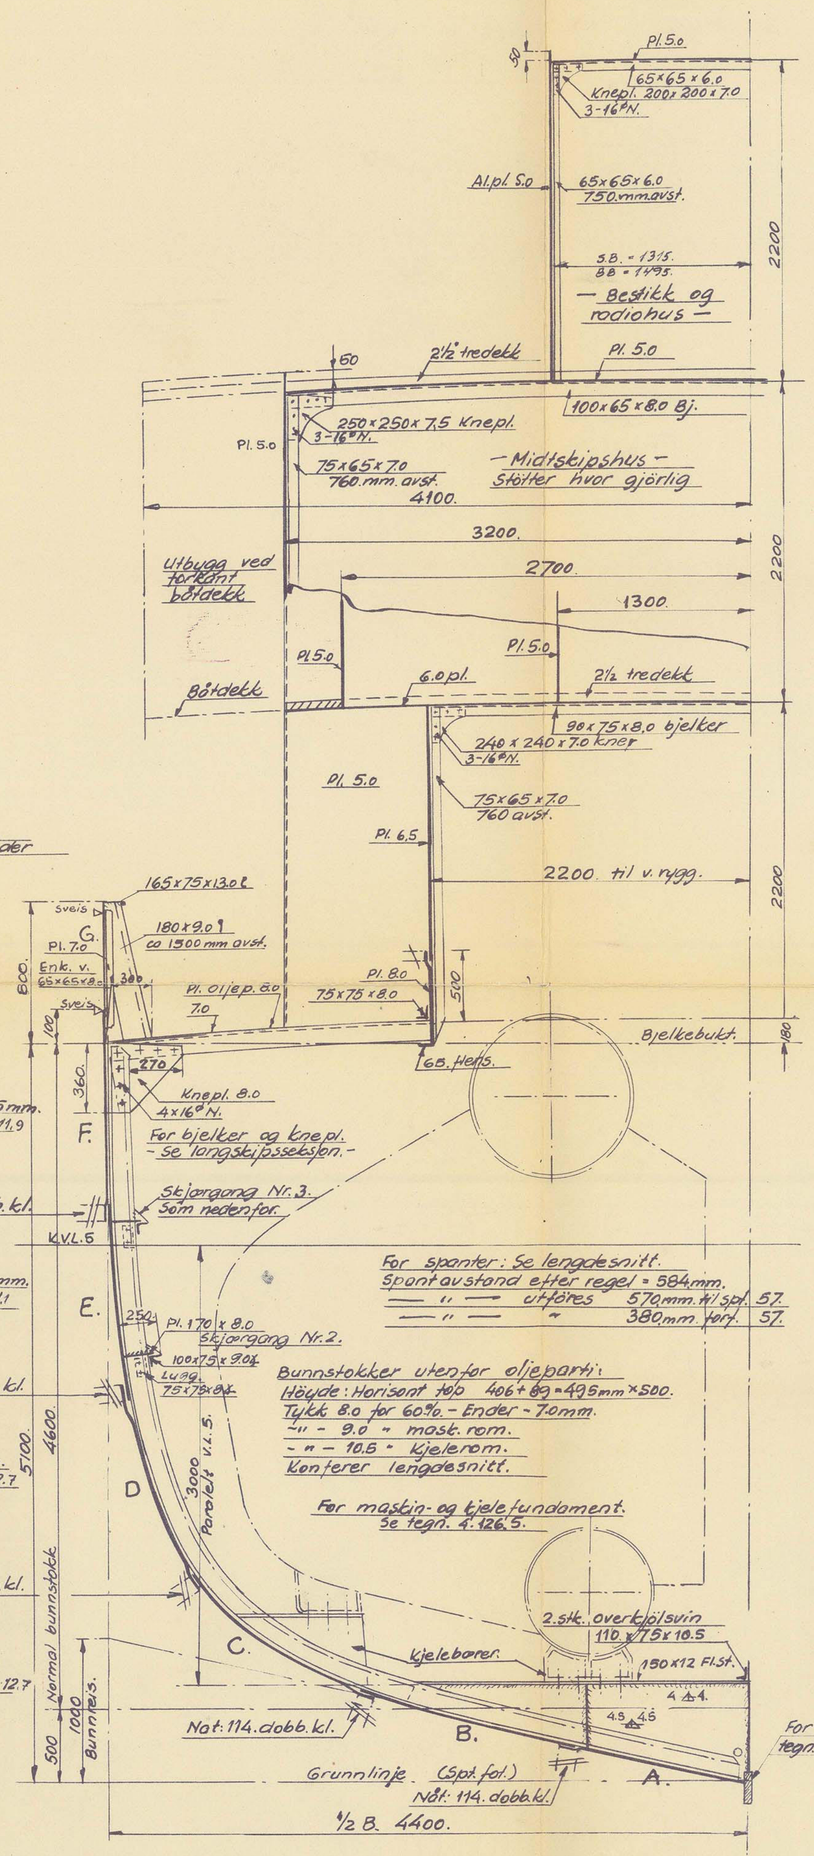

Vaterbordspl.: 660 x 8.5 for 40%
Utføres: 1500 x 9.0 min. 660 nedender
Se lengdesnitt:
Dekksplater: 7mm over oljeparti: 8.0mm.
Nøt og støter buttskjøtes og sveises.

Springgang: F.
991 x 9.0 mm. for 40% - ved ender 7.5mm.
Utføres: Akter: 7.9 Midtsk.: 9.5 Stevn. 11.9
Buttskjøtes og sveises.

E. Gang.
991 x 8.5mm for 40% - ved ender. 7.5mm.
Utføres: Akter: 7.9 Midtsk: 8.7 Stevn: 11.1
Buttskjøtes og sveises.

D. Gang.
8.0mm for 40% - ved ender 7.0mm.
Utføres: Akter: 7.9 midtsk: 7.9. Stevn: 12.7
Buttskjøtes og sveises.

C: Gang
8.5mm for 40% - ved ender 7.5mm
Utføres: Akter: 8.7 Midtsk: 8.7 Stevn. 12.7
Buttskjøtes og sveises.

Plateutfolding: Se 4.126.7.

B. Gang.
8.5 mm for 40% - ved ender 7.5mm.
Utføres akter: 10.3, Midtsk.: 8.7, Stevn 12,7
Buttskjøtes og sveises.

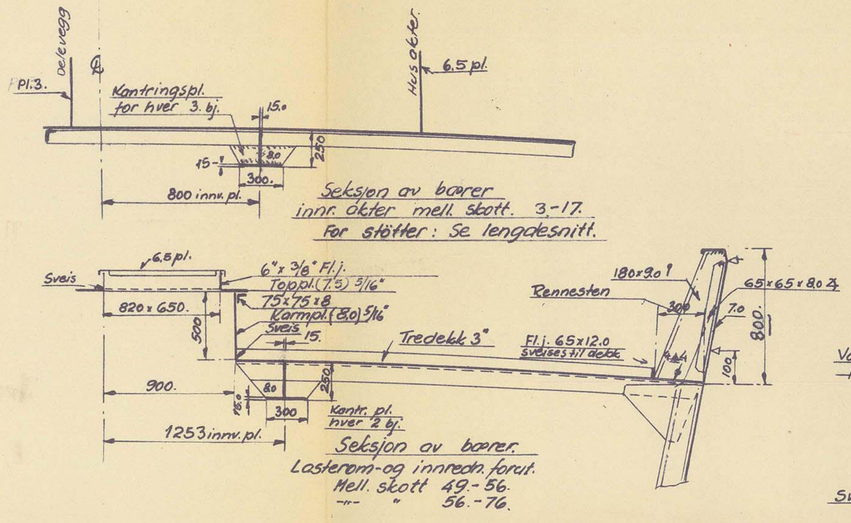

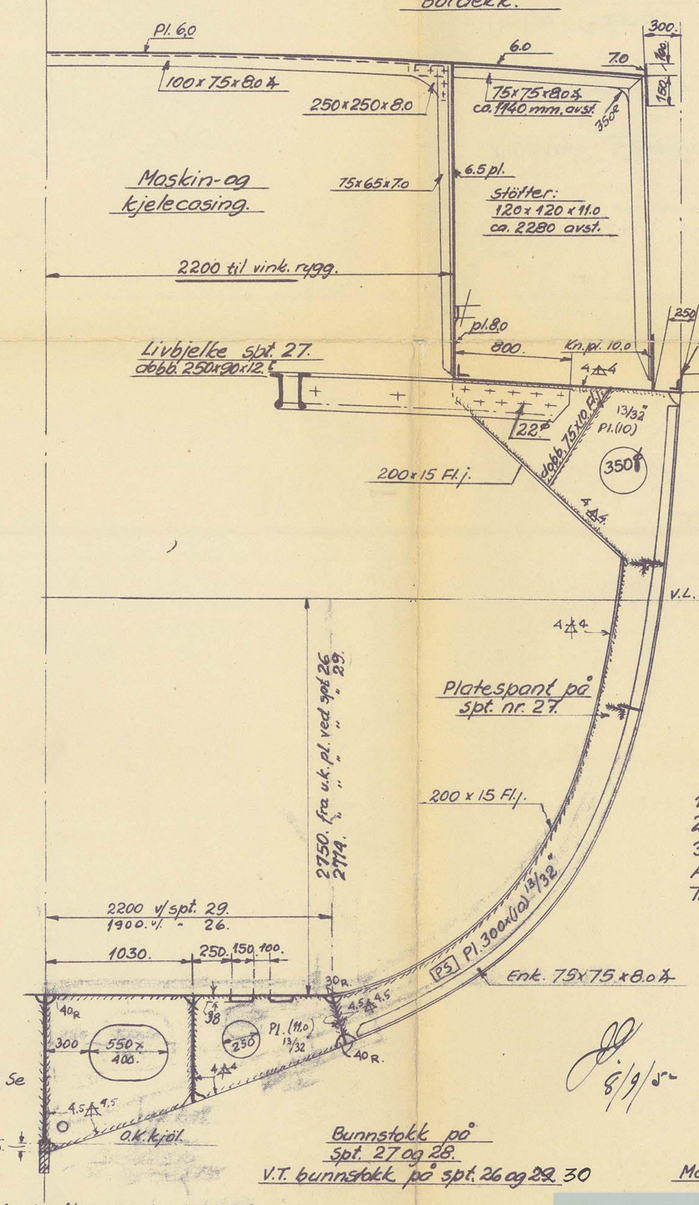

Kjøl efter regel: 178 x 38 mm.
Utføres (50 x 200) 2" x 8" Fl. St.

Kjølgang: "A"
991 x 10.0mm for: 70% L. - ved ender: 8.5mm.
Utføres: Akter: 12.7, midtsk: 10.3 stevn: 11.9
Buttskjøtes og sveises.
Plate ved prop. boss 8.5 mm utføres 12.7

For isforsterkning: Se plateutfolding 4.126.7.

— Klinking —

Aktenfor og forenfor O.T. parti: spt. 38.-49.
Alm. spt. til hud, bunnst. til spt. og omr. spt. til bunnst. } 19ø N. - 132mm Avs
Casing og huser 57mm Nøt. enk. kl. 16ø - 72. " "
—"— "—"— 63 " oversk. " " 16ø - 72. " "
—"— " —"— stivere 16ø - 95. " "
Huden: 114 mm not dobb. rett. kl. 19ø - 76. " "
—"— 127 " oversk. " " " 19ø - 67. " "
—"— 190 " —"— tre " " " 19ø - 67. " "
Bjelker til dekk 16ø - 112. " "
Spanter i v. tanker til hud 19ø - 104. " "
Kjølpl. til kjøl og stevner dobb. sik.-sak. klink. } 22ø - 110. " "
Spanter til bunnstokk og skarper. 19ø - 104. " "

Dimensjoner og nummer:

Lengde utv. steiner i v.l.	42.0 m.
Bredde på spant	8.8 "
Høyde i riss	5.1 "
Bunnreis	1.0 "

$L/d = \frac{42}{5.1} = 8.23$

½ Bredde	= 4.40
Dybde	= 5.10
½ omkrets	= 7.92
Tverskips nr.	= 17.42

Langskips nr. 17.42 x 42	= 731.6
Kjølsvin nr. 731.6 x 28/1.0 x 30	= 214.6
Utrustnings nr. 731.6 + 26.4 x 2.2	= 789.6

— Utrustning. —

1ste. Anker.	390 kg. ekskl. stokkell.	490 kg. stockl.
2.net. —"—	360. " "	—"— " 450. " "
3.die. —"—	220 " "	—"—

Ankerkjett 1 3/16" dia. x 165. fauner. Stolpekj.
Trosser: Manillo 60. fauner 8" omkr.
—"— 60. —"— 6" —"—

KALDNES MEK. VERKSTED A/S TØNSBERG, NORWAY
17.52. S.d.

8/9/52

100 A I "whale"

Klasse: ~~✠ I.A.I. Hvalfanger. Ts.~~
~~"Det Norske Veritas."~~

Materialer: Stål Forskriftsmessig prøvet.

Skip nr. 14/F. "Krass." — Midtspant —	Målestok 1:25.	Tegn. S.d.	
		Troc. S.d.	
		Kfr. S.d.	
KALDNES MEK. VERKSTED A/S Tønsberg	ERSTATNING FOR: 4.126.2. av: 23/6-47		
Skipsavdeling. 26/8-1949.	4.126.2.		
	ERSTATTET AV:		

© 2021 Lloyd's Register Foundation